



AVDA. MERIDIANA, 256

AVINGUDA MERIDIANA, 256
08027 BARCELONA


AVINGUDA MERIDIANA

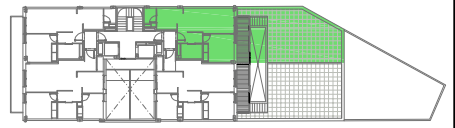

PLANTA PRIMERA - PORTA 1ª

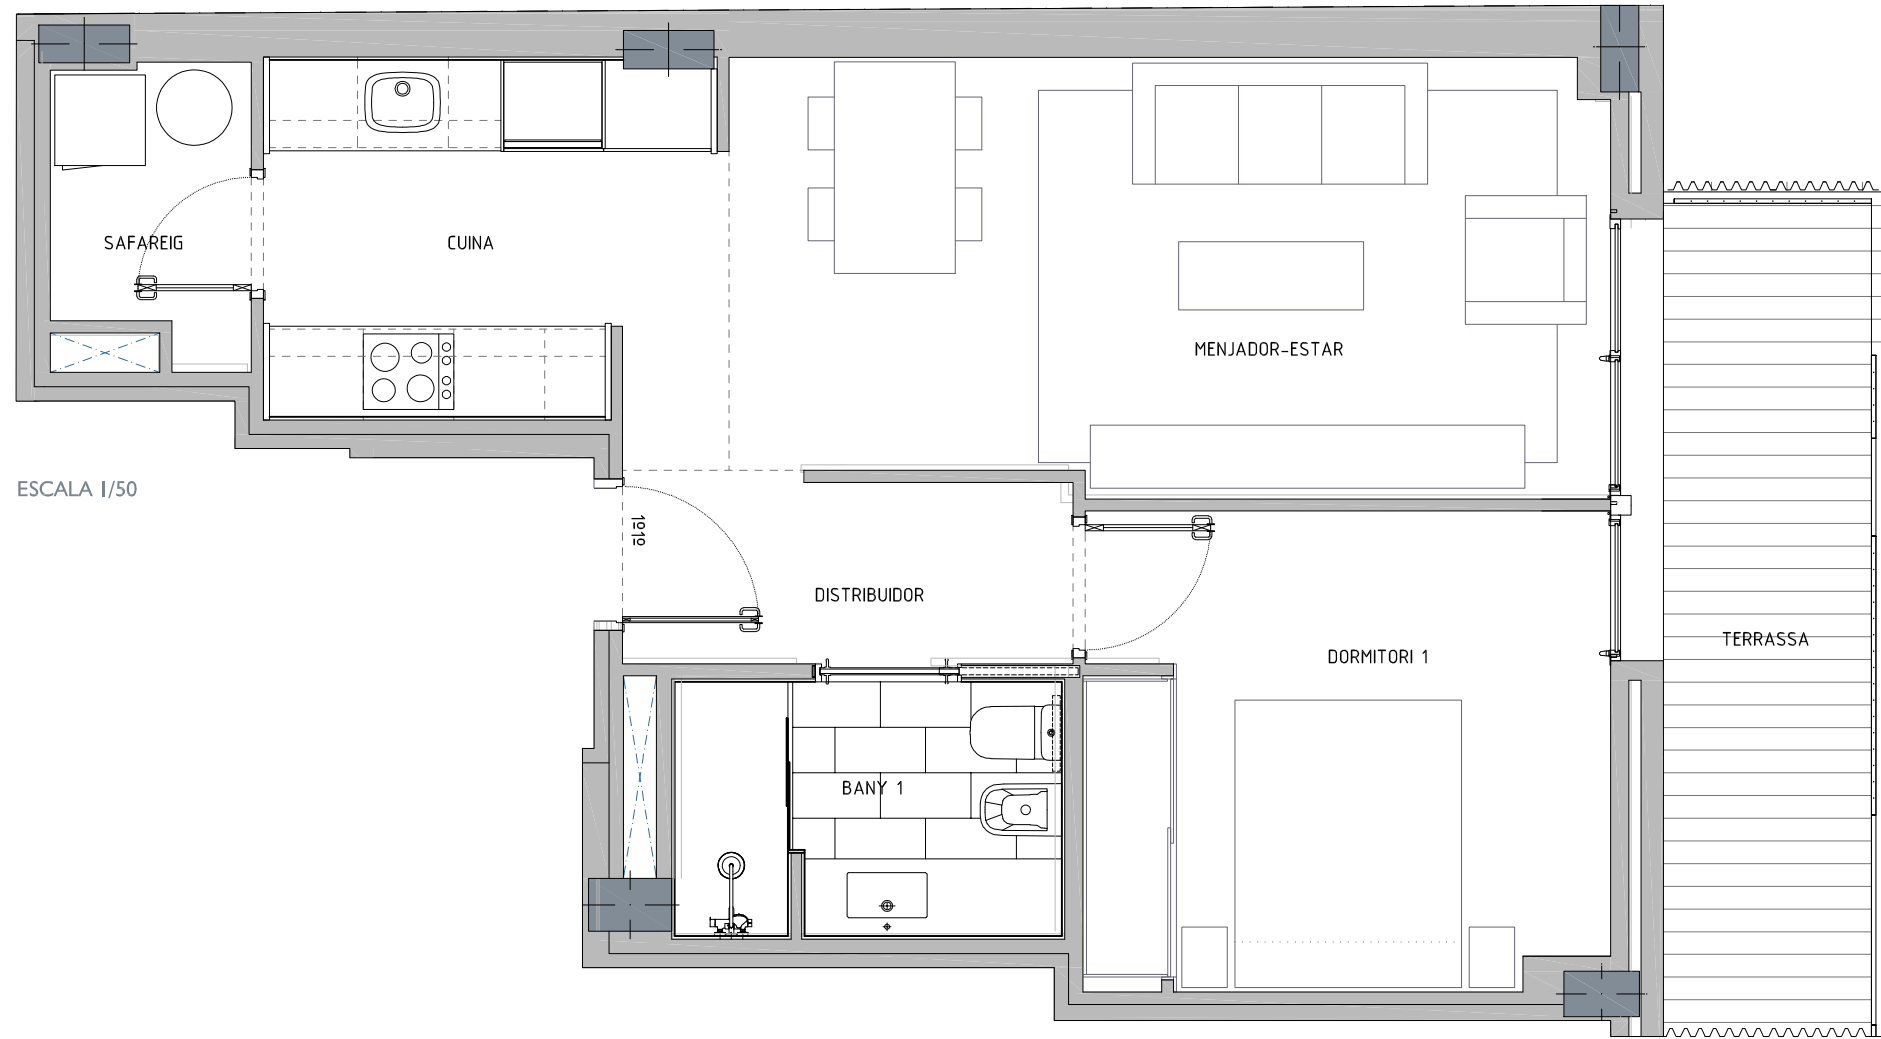

ESCALA 1/50

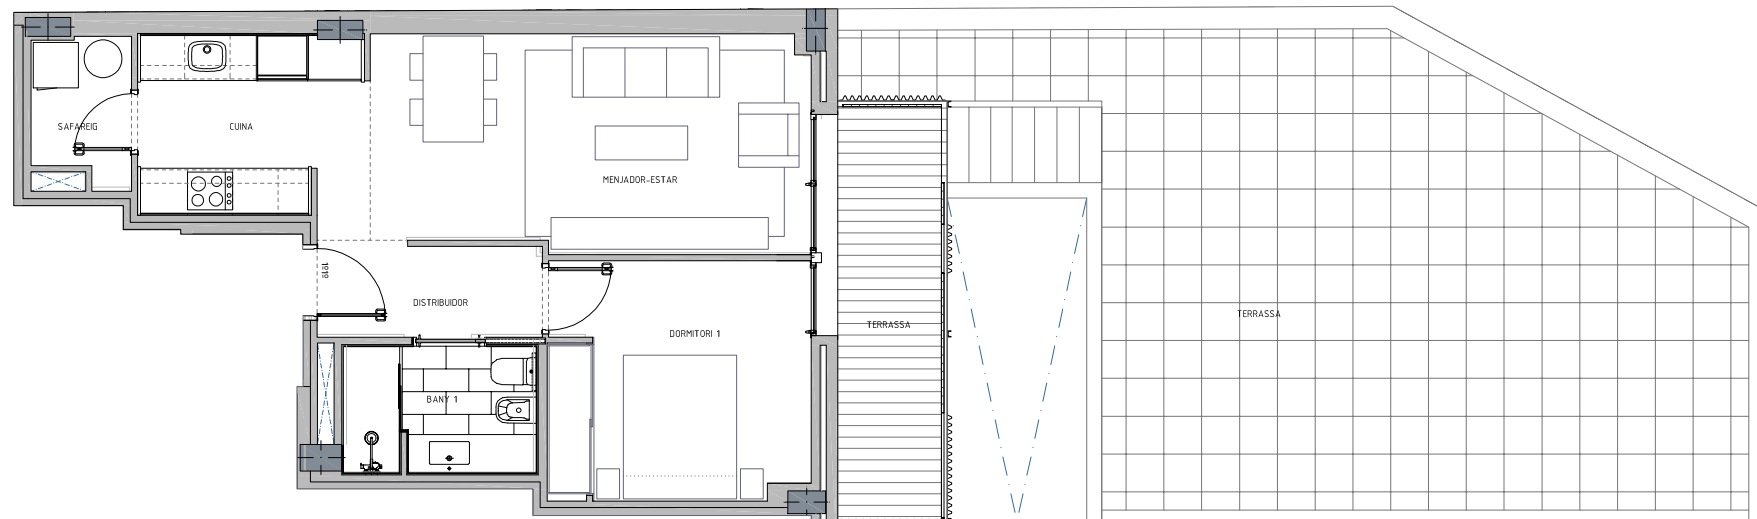

ESCALA 1/100

ARQUITECTE :

ÀNGEL FIGUEROLA SOLÀ

FITXER	20190405_PLÀNOLS_ASBUILT	DATA	ABRIL 2019
REF.	1541001011		
BLOC	--	ESCALA	--
VERSIO	--	PIS	I
		PORTA	Iª
		ESCALA GRÀFICA	0 0.50 1 1.50 2
ESCALA (Din A3)	1/50		

 Núñez i Navarro

·URGELL 230 ·BARCELONA·08036·Tl.933.636.950·