


# AVDA. MERIDIANA, 256

AVINGUDA MERIDIANA, 256  
08027 BARCELONA


AVINGUDA MERIDIANA

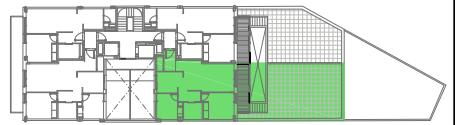

PLANTA PRIMERA - PORTA 2<sup>a</sup>



ESCALA 1/50

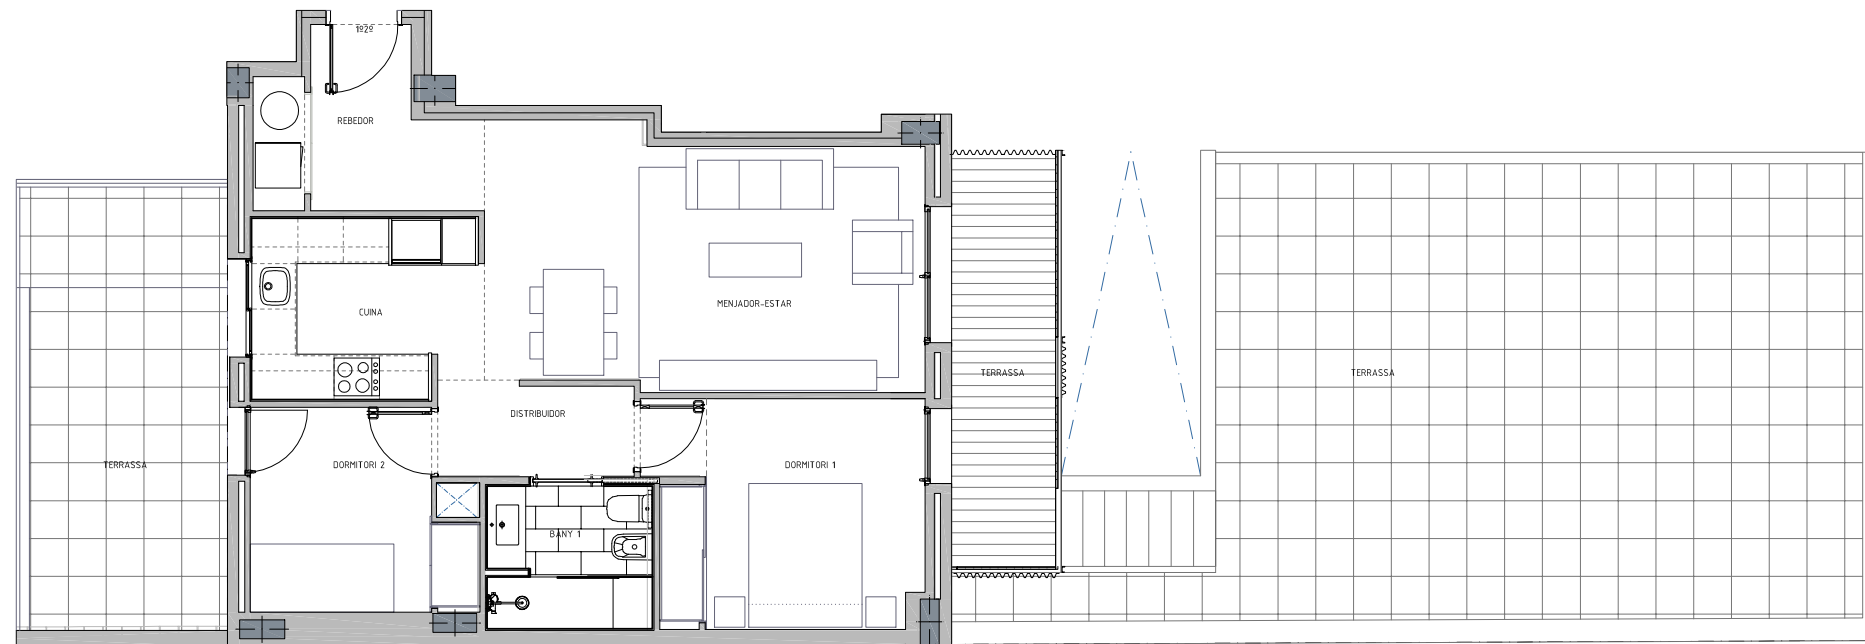

ESCALA 1/100

ARQUITECTE :

ÀNGEL FIGUEROLA SOLÀ

FITXER	20190405_PLÀNOLS_ASBUILT	DATA	ABRIL 2019
REF.	1541001012		
BLOC	--	PIS	1
		PORTA	2 <sup>a</sup>
VERSIO	--	ESCALA GRÀFICA	
		0	0.50 1 1.50 2
ESCALA (Din A3)	1/50		

 Núñez i Navarro

·URGELL 230 ·BARCELONA·08036·Tl.933.636.950·